



332671

家屋番号 ~~731番1~~ 105番3

建築物図面

建物の所在 大垣市中野町字塚本731番地1  
(換地 大垣市中野5丁目 予定地番 105番地3)

中野町5丁目 105番地3

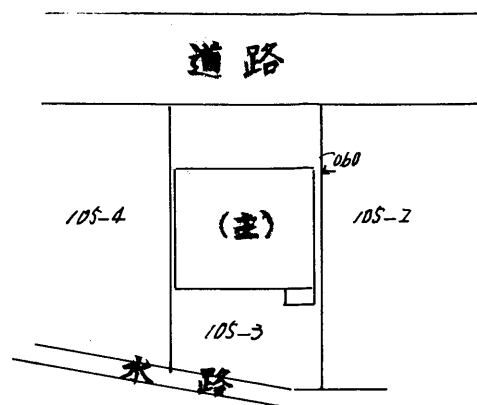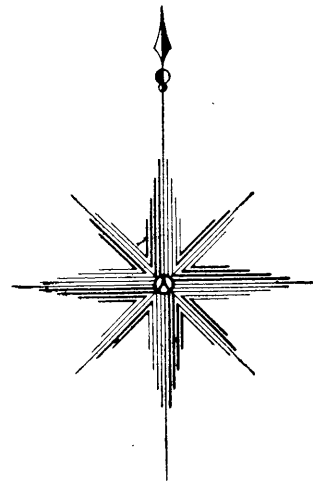

昭和五十二年九月拾貳日  
作製年月日

受託第

作製者号

大垣市神町四丁目一  
土地家屋調査士  
増田正徳  

申請人

田中守雄



昭和五十二年九月拾貳日

昭和52年9月12日登記

縮尺 1/500

(岐阜県土地家屋調査士会用紙)




332672

各階平面図

家屋番号 731番1 105番地

建物の所在 ~~大垣市中野町字塚本731番地1~~  
(換地 ~~大垣市中野5丁目予定地番105番地2~~)

中野町5丁目 105番地

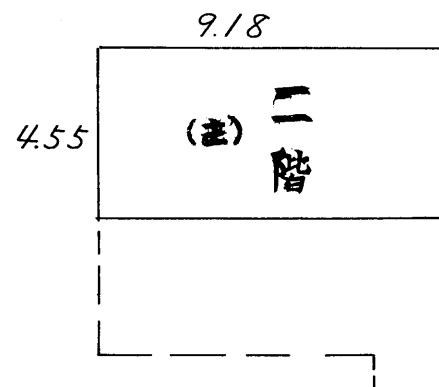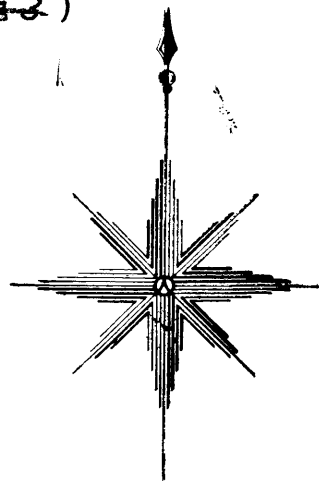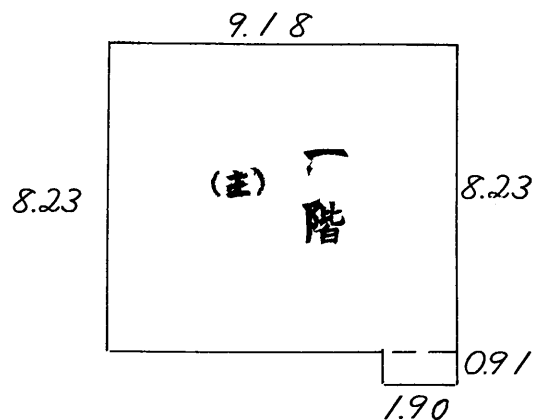

1階

$$9.18 \times 8.23 = 75.5514$$

$$1.90 \times 0.91 = 1.729$$


---


$$77.2804$$

2階

$$9.18 \times 4.55 = 41.769$$

昭和五十二年九月拾貳日

作製年月日

受託第

作製者

号

大垣市邦町四丁目一三番地  
土地家屋調査士  
増田正夫

申請人

田中守雄



昭和五十二年九月拾貳日

昭和52年9月12日登記

縮尺 1/200

(岐阜県土地家屋調査士会 用紙)